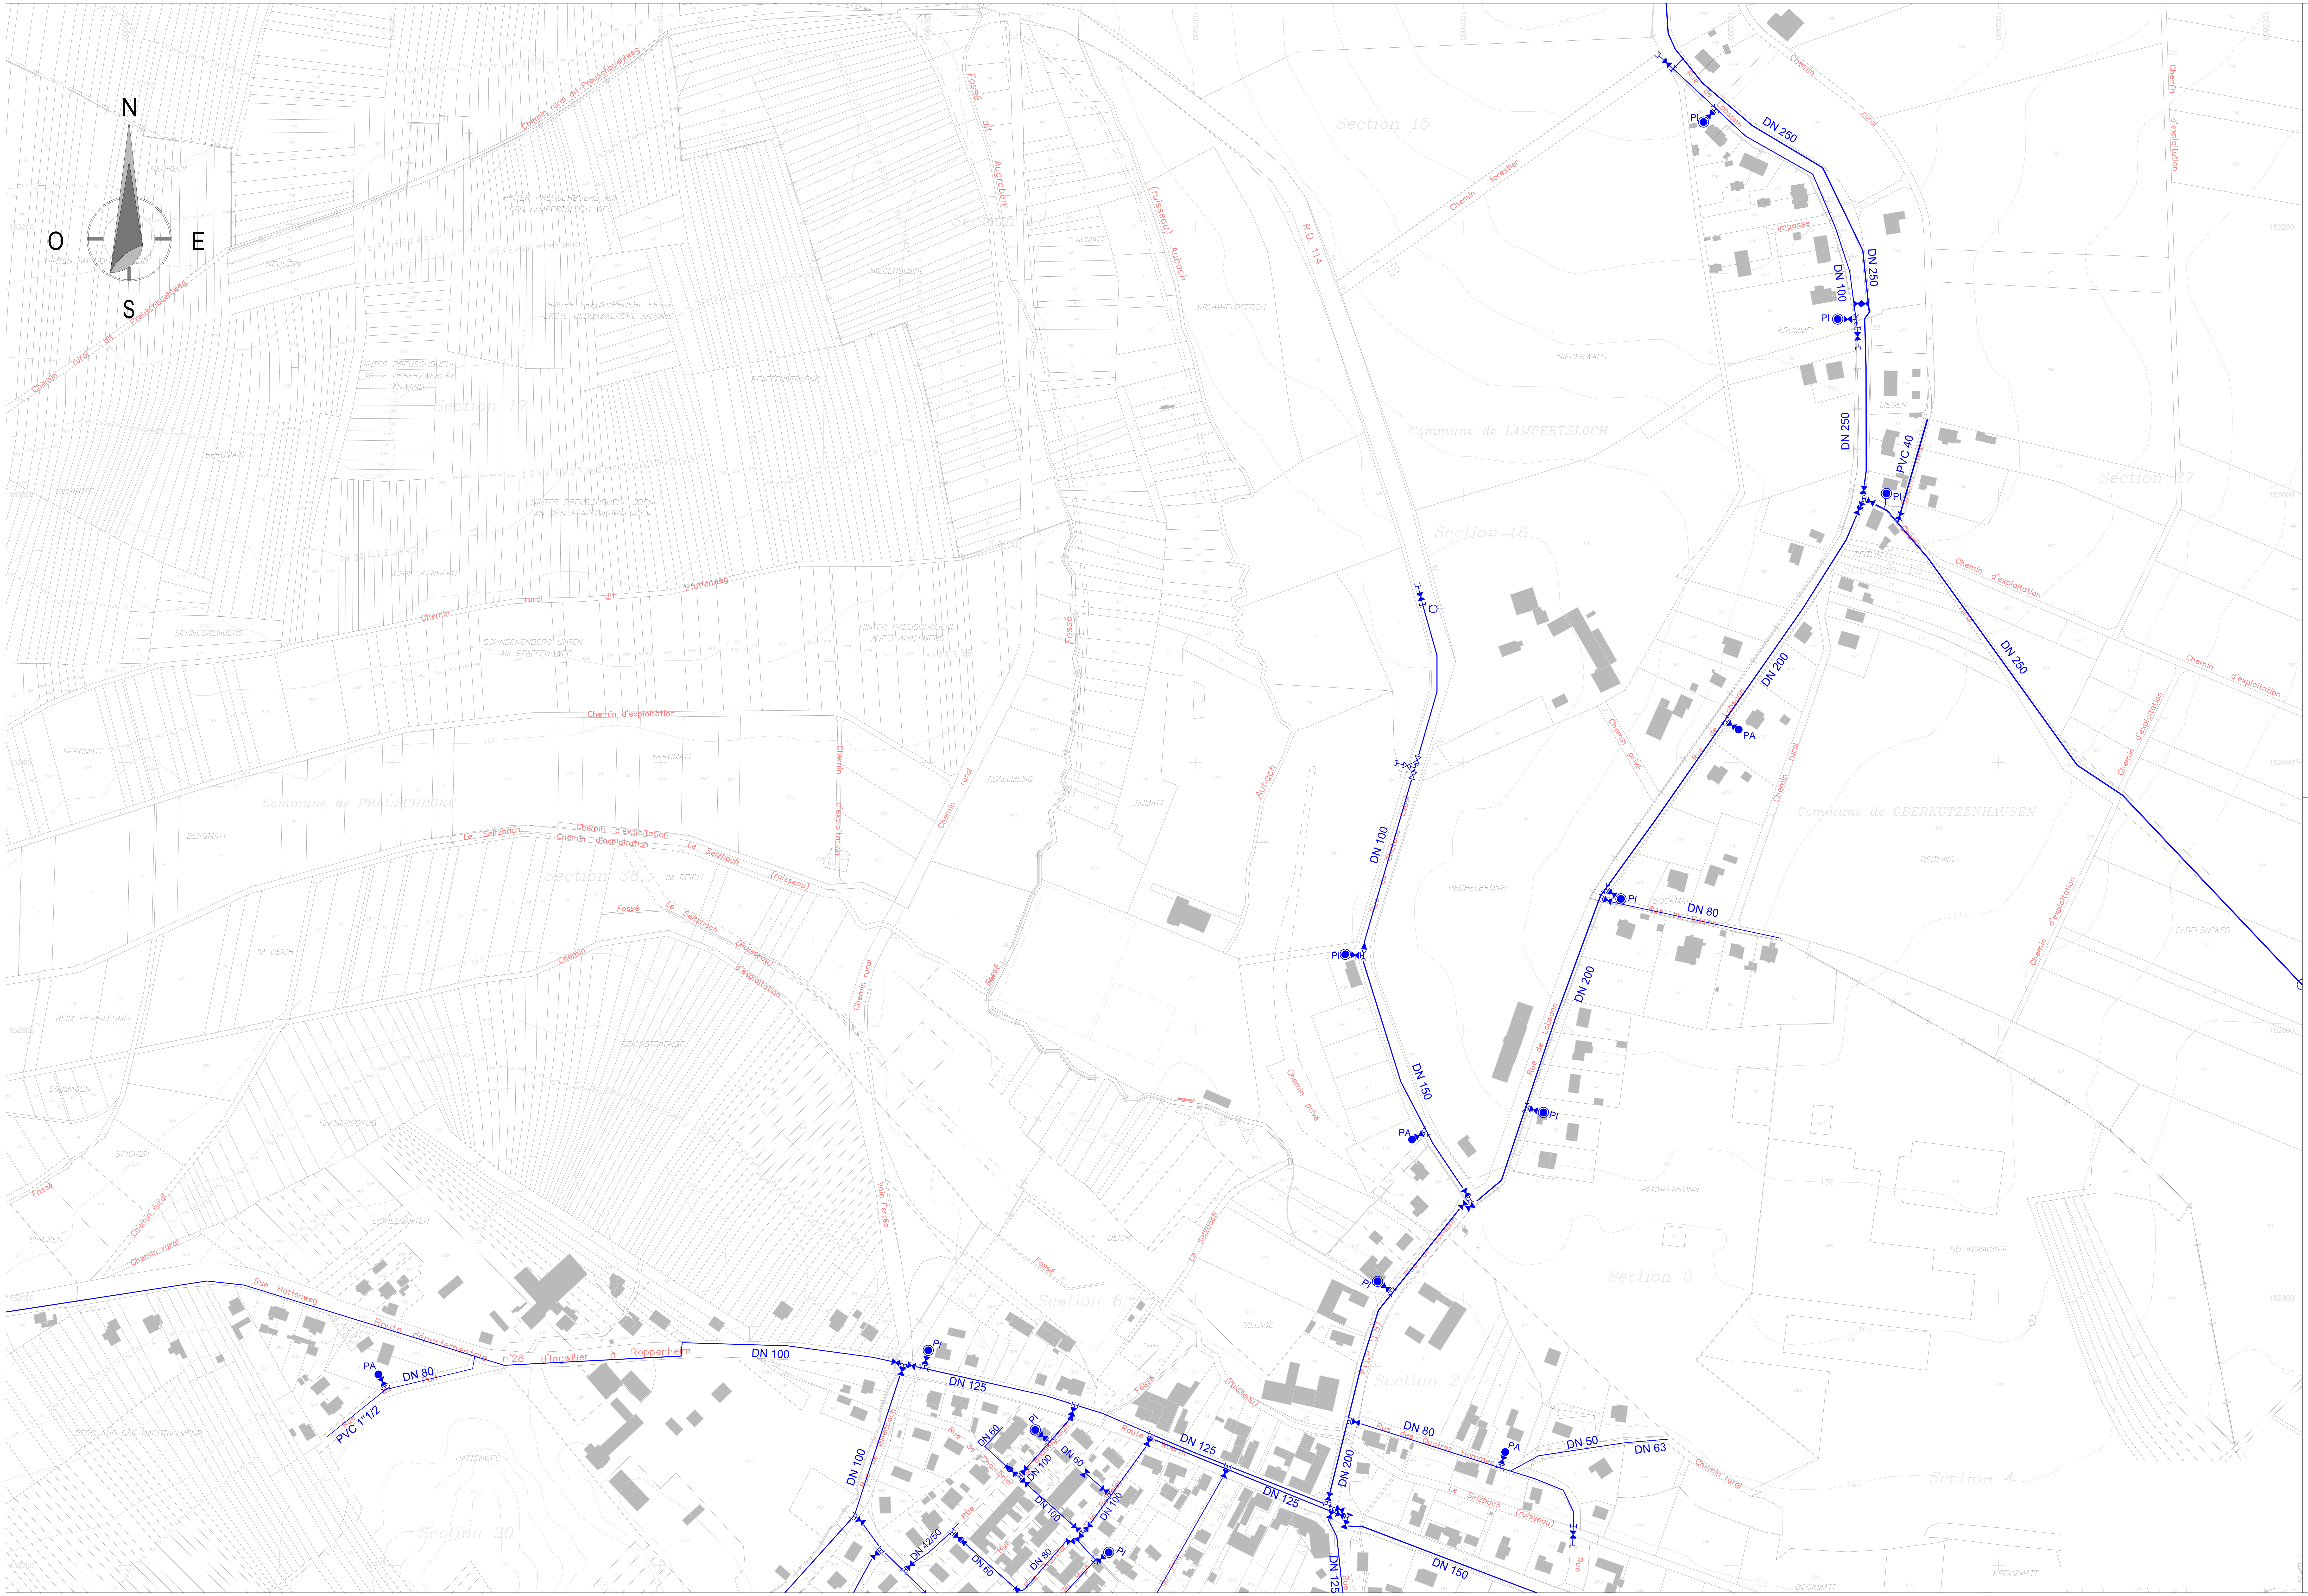


Legende :

| | |
|---|---|
| — | Réseau A.E.P. existant |
| ⋈ | Robinet vanne |
| PA | Poteau d'arrosage |
| PI | Poteau d'incendie |
| BI | Bouche d'incendie |
| ◂ | Cône de réduction |
| | Venthouse |
| | Vidange ou purge |
| | Hydrant |

DEPARTEMENT DU BAS-RHIN

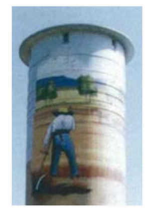

*Syndicat Intercommunal d'Adduction d'Eau Potable des Communes du Canton de Soultz-sous-Forêts*

*1, impasse des Sept fontaines*
*67250 SOULTZ S/FORETS*
*Tél. 03 88 80 41 26 - Fax 03 88 80 62 25*

Commune de Betschdorf, Schwabwiller, Reimerswiller, Kuhlendorf, Soultz-sous-Forêt, Hohwiller, Surbourg, Merkwiller-Pechelbronn, Kutzenhausen, Memmelshoffen, Keffenach, Retschwiller, Hermerswiller, Schoenenbourg

# ALIMENTATION EN EAU POTABLE

## PLANS DE RECOLEMENT

*7a. Commune de MERKWILLER-PECHELBRONN*

PLANCHE 1

PLANCHE 2

BEREST

**Bureaux d'Etudes Réunis de l'EST**
*INGENIEURS CIVILS DES COLLECTIVITES PUBLIQUES*
*Infrastructure - Ingénierie*

**Siège social:**
*8, rue GIRLENHIRSCH - BP 30 012 - 67401 ILLKIRCH-GRAFFENSTADEN*
*Tél : 03 88 65 36 06 - 03 88 65 36 05 - Télécopieur : 03 88 67 33 52 - Groupe 5 GERBER*
*Email : g5@berest.fr*

| Indice | Date | Réalisé par | Objet de la modification |
|---|---|---|---|
| | | | |
| | | | |
| | | | |
| B | 15 . 09 . 2010 | MERGLEN P. | Mise à jour suivant les observations du Syndicat d'A.E.P. du Canton de Soultz-sous-forêt |
| A | 17 . 08 . 2010 | MERGLEN P. | Version initiale |

| Responsable Projet | Vérificateur | Echelle | N° Affaire | N° Pièce |
|---|---|---|---|---|
| GERBER R. | MERGLEN P. | 1/2000° | 67 1041 10 015 5 0 | |